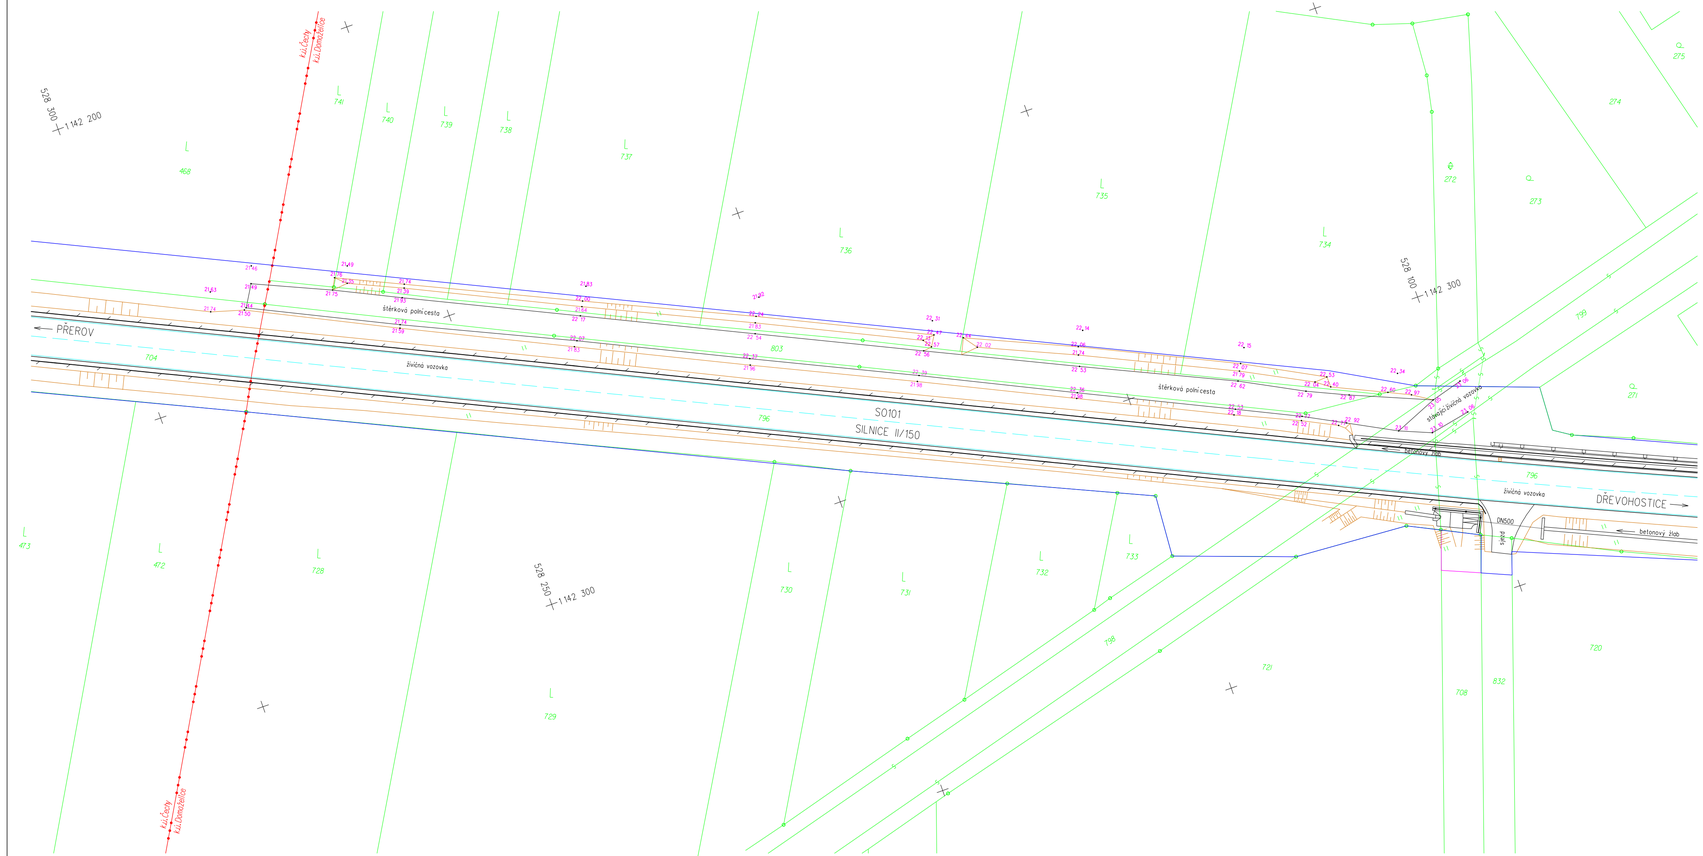

LEGENDA :

- Hranice parcel KN
- 63/7 Parcelní číslo
- Hranice katastrálního území
- Trvalý zábor
- Dočasný zábor
- Silnice
- Hrana polohopisu
- Protihluková stěna
- Svodidlo
- Zábradlí
- Vodorovné značení - plná čára
- Vodorovné značení - přerušovaná čára
- Výškopisná hrana
- Svahová značka
- Hektometrický křížek
- Tráva
- Vyúst
- Uliční vpusť

S

STAV KE DNI: 24. 9. 2013

ZAMĚŘIL	KRESLIL	SCHVÁLIL	Č. KOPIE
ING. NAVRÁTIL	GREGOVSKÁ	ING. FIŠNAR	
OBJEDNATEL	EUROVIA CS a.s., závod Zlín		

EPROIS
GEODETICKÉ, PROJEKTOVÉ A INŽENÝRSKÉ SLUŽBY
Trávník 1117/38
750 00 Přerov

NÁZEV AKCE		ČÍSLO ZAKÁZKY	GD094008
Obchvat silnice II/150 - Čechy, Domaželice - 1.etapa		Č. VÝKRESU/POČET	2/2
		DATUM	10/2013
		TŘÍDA PŘESNOSTI	2,3
SO107 - POLNÍ CESTY - VĚTEV D2		SOUŘADNICOVÝ SYSTÉM	VÝŠKOVÝ SYSTÉM / MĚŘÍTKO
NÁZEV VÝKRESU			
ZAMĚŘENÍ SKUTEČNÉHO PROVEDENÍ STAVBY		JTSK	Bpv / 1:500